

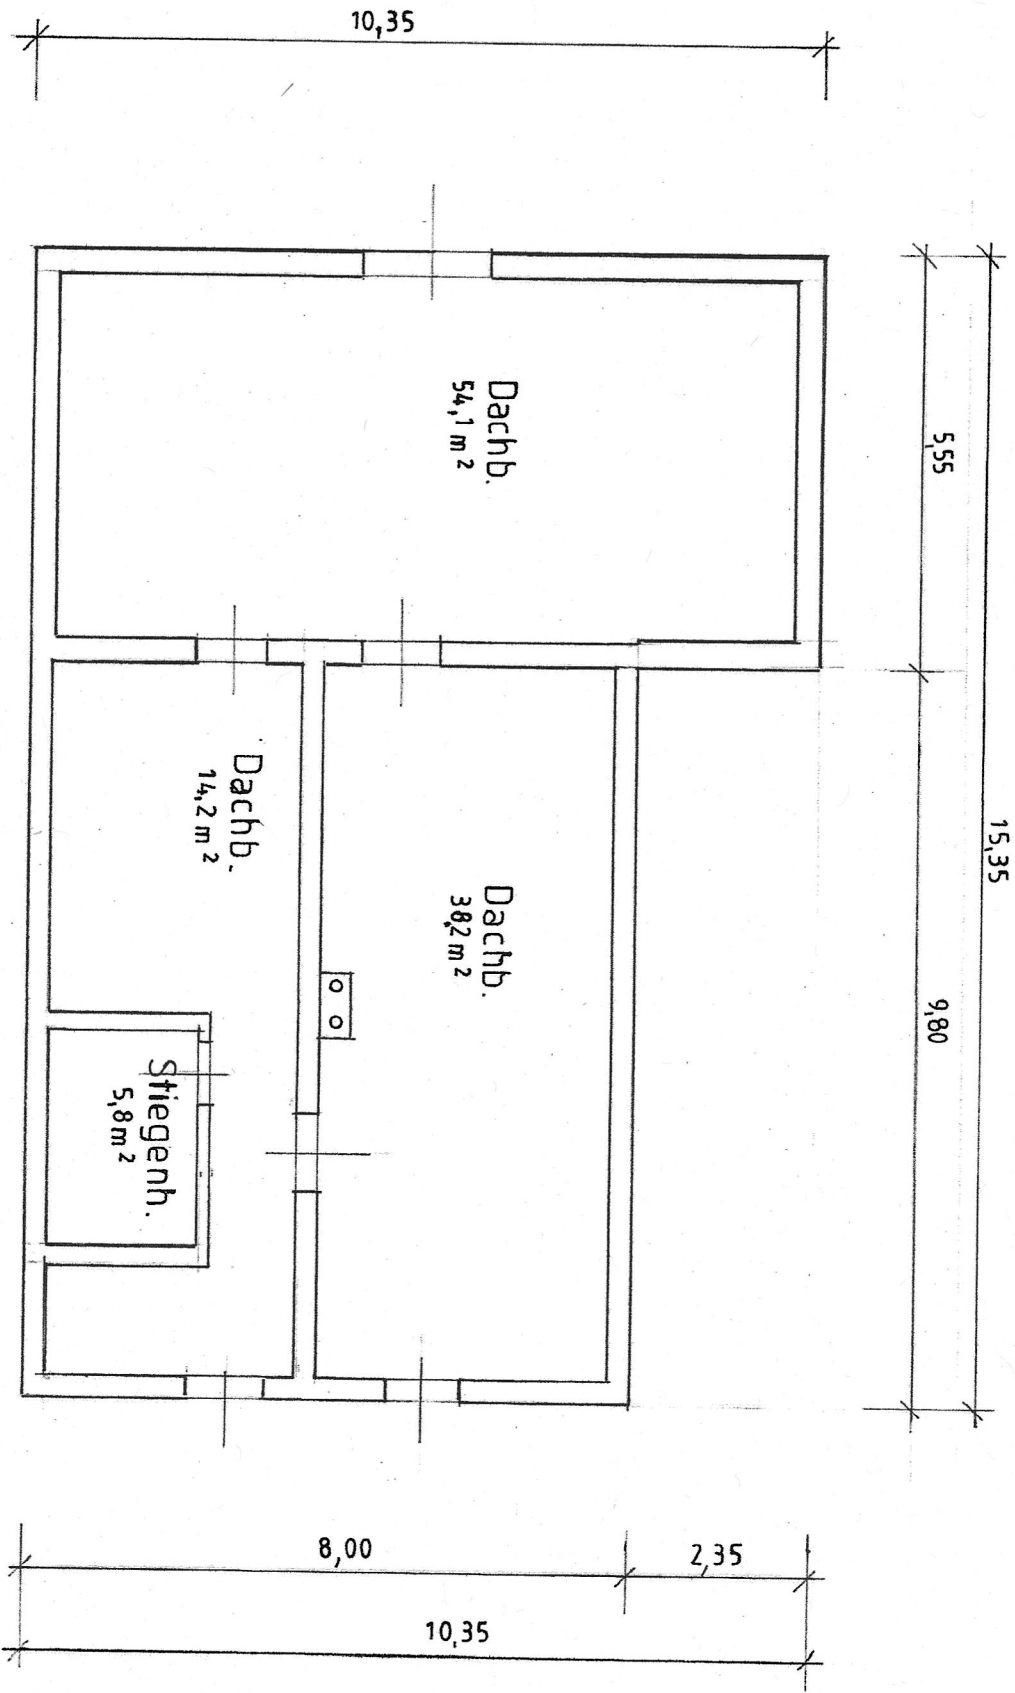
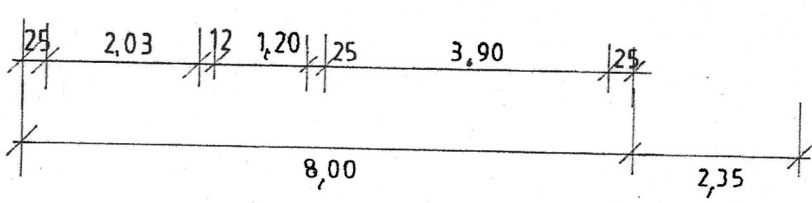
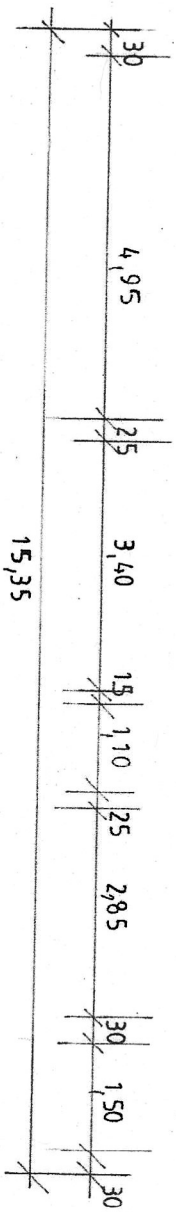
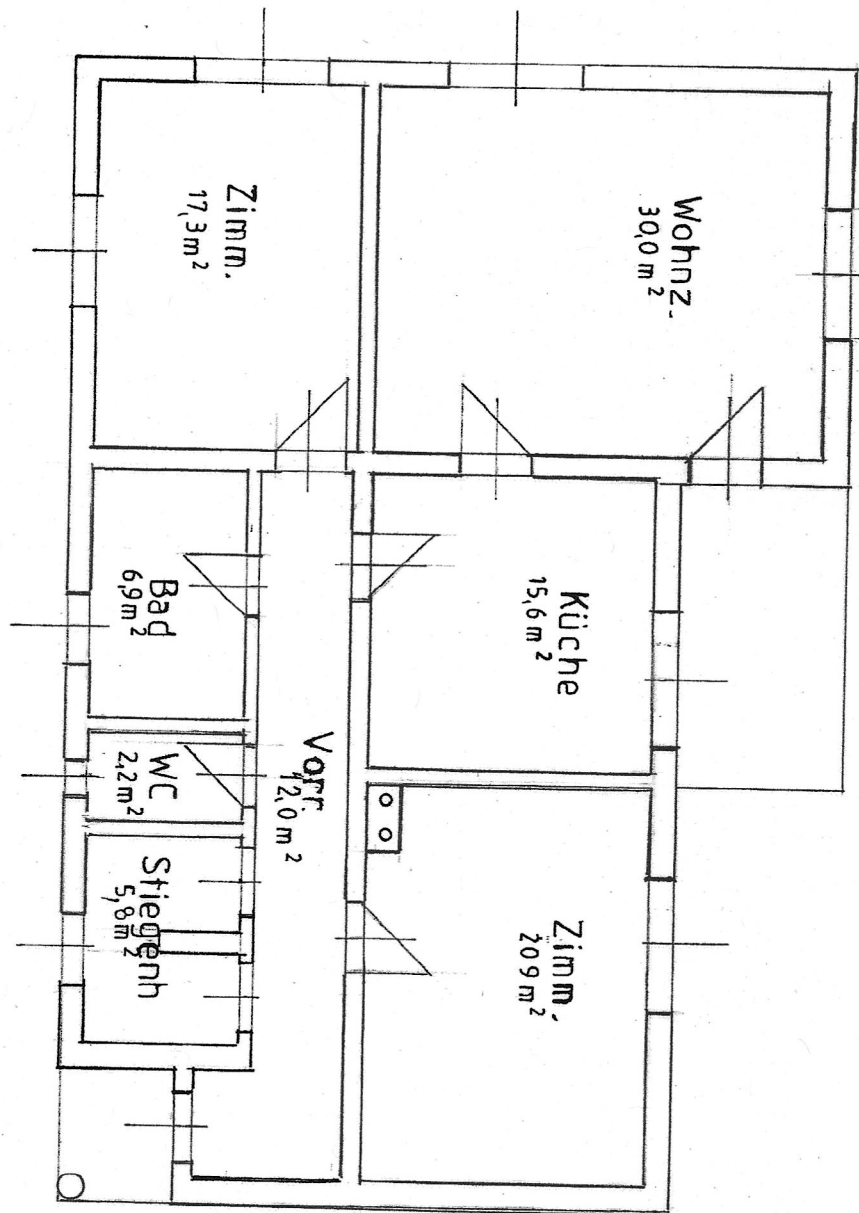


Dachgeschoss

(BESTANDSPPLAN 2012)

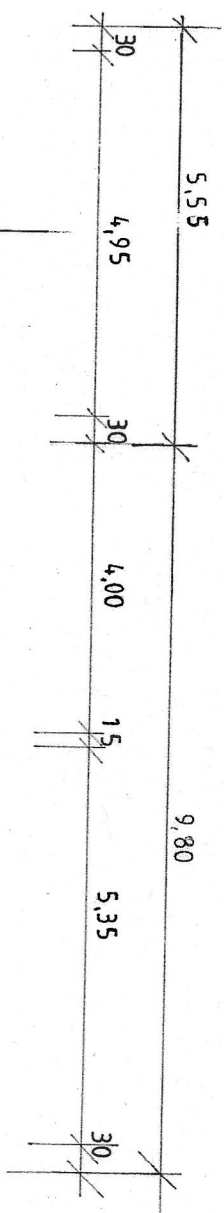


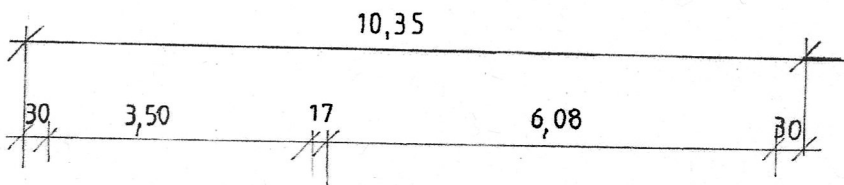

Erdgeschoss (BESTANDSPLAN 2012)

10

Kellergeschoss (BESTANDSPPLAN 2012)

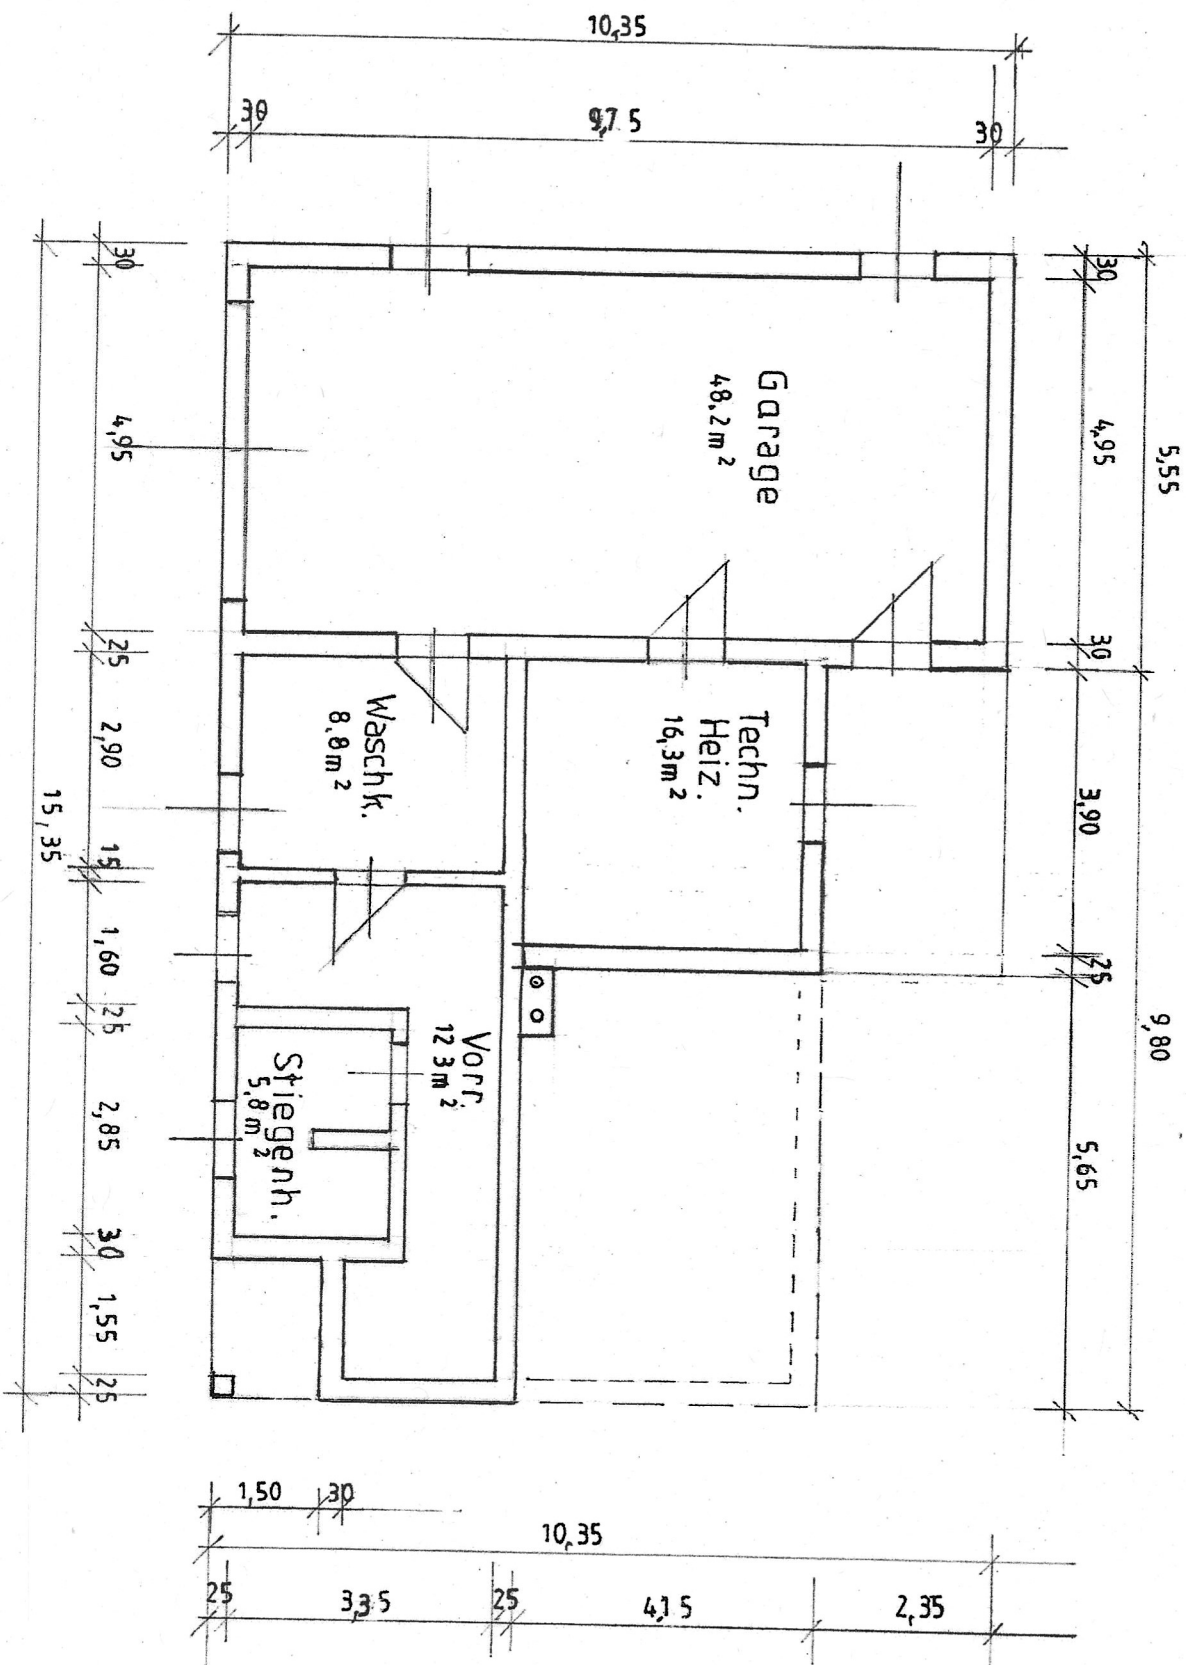

15